


INWENTARYZACJA POWYKONAWCZA
LOKALU MIESZKALNEGO W BUDYNKU PRZY
UL. M. NIEDZIAŁKOWSKIEGO 24 , SZCZECIN



UL. M. NIEDZIAŁKOWSKIEGO

POŁOŻENIE LOKALU W BUDYNKU

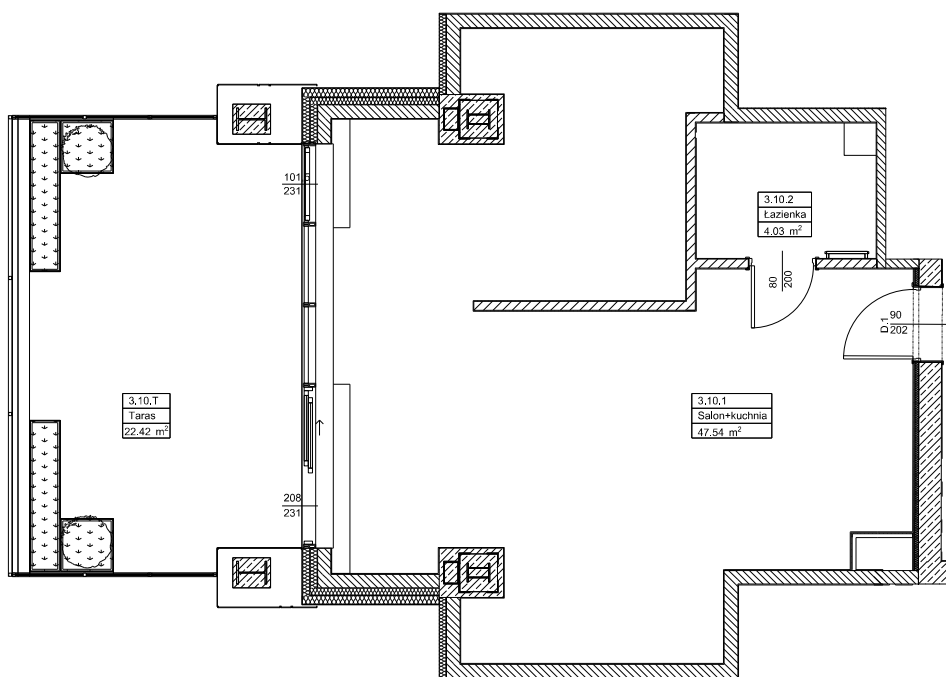

RZUT LOKALU - SKALA 1:100

<p>FOTOKART Spółka z o.o. ul. Cyryla i Metodego 9a; 71-541 SZCZECIN ul. Kuźnicka 1, Zakłady Chemiczne Police, 72-100 Police Nowe Czarnowo 76D, Elektrownia Dolna Odra, ul. Fińska 1A/7; 72-602 ŚWINOUJŚCIE ul. Koszutha 11; 40-844 KATOWICE tel. (091)455-30-72; fax. (091)43-43-676 fotokart@fotokart.pl; www.fotokart.pl</p>			Powierzchnie pomierzono wg. normy PN-ISO 9836:1997.					
			INWESTOR: IDEA - INWEST SP. Z O.O. UL. TKACKA 14/U1, 70-556 SZCZECIN					
ADRES GM. SZCZECIN, UL. M. NIEDZIAŁKOWSKIEGO 24, DZ. NR 122/2, 122/5, OBRĘB 1024			OZNACZENIE NA PROJEKCIE 3.10		NUMER LOKALU: 8	FAZA: DOKUMENTACJA POWYKONAWCZA DOKUMENTACJA DO CELÓW USTANOWIENIA ODRĘBNOŚCI LOKALU		
Zgodnie z art. 2 Ustawy z dnia 24 czerwca 1994 r. o własności lokali (Dz. U. nr 85, poz. 388, z późn. zm.) LOKAL MIESZKALNY SPEŁNIA WARUNKI SAMODZIELNOŚCI LOKALI								
POW. UŻYTKOWA:		DANE OGÓLNE:						
Nr pom.	Nazwa pom.	pow.[m ²]	- położenie lokalu	3 piętro	SPORZĄDZIŁ: MGR INŻ. MARCIN SZEREMETA			
3.10.1	Salon + kuchnia	47.54	- powierzchnia użytkowa	51.57 m ²				
3.10.2	Łazienka	4.03	- Taras	22.42 m ²	SPRAWDZIŁ: MGR INŻ. MICHAŁ NAMIOTKO UPR. ZAW. 21522			
RAZEM		51.57	- rok budowy	2023				
Taras		22.42	- wysokości lokalu	3.37 m				
				3.46 m				
				3.52 m	TEMAT RYSUNKU: RZUT LOKALU MIESZKALNEGO			
				3.66 m		SKALA:	DATA:	ARKUSZ
				3.68 m		1 : 100	MARZEC 2024	A4