


INWENTARYZACJA POWYKONAWCZA
LOKALU MIESZKALNEGO W BUDYNKU PRZY
UL. M. NIEDZIAŁKOWSKIEGO 24 , SZCZECIN



UL. M. NIEDZIAŁKOWSKIEGO

POŁOŻENIE LOKALU W BUDYNKU

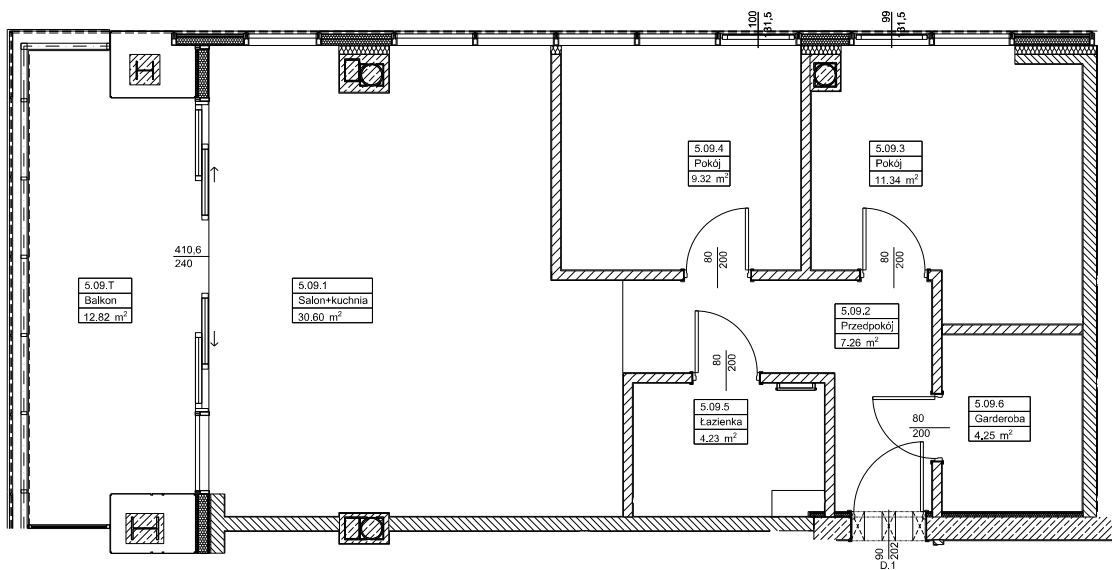

RZUT LOKALU - SKALA 1:100

<p>FOTOKART Spółka z o.o. ul. Cyryla i Metodego 9a; 71-541 SZCZECIN ul. Kuźnicka 1, Zakłady Chemiczne Police, 72-100 Police Nowe Czarnowo 76D, Elektrownia Dolna Odra, ul. Fińska 1A/7; 72-602 ŚWINOUJŚCIE ul. Kossutha 11; 40-844 KATOWICE tel. (091)455-30-72; fax. (091)43-43-676 fotokart@fotokart.pl; www.fotokart.pl</p>			Powierzchnie pomierzono wg. normy PN-ISO 9836:1997.			
			<p>INWESTOR: IDEA - INWEST SP. Z O.O. UL. TKACKA 14/U1, 70-556 SZCZECIN</p> <p>FAZA: DOKUMENTACJA POWYKONAWCZA DOKUMENTACJA DO CELÓW USTANOWIENIA ODRĘBNOŚCI LOKALU</p>			
ADRES GM. SZCZECIN, UL. M. NIEDZIAŁKOWSKIEGO 24, DZ. NR 122/2, 122/5, OBRĘB 1024		OZNACZENIE NA PROJEKCIE 5.09	NUMER LOKALU: 27	INWESTYCJA: PROJEKT PRZEBUDOWY, ROZBUDOWY, NADBUDOWY I ZMIANY SPOSOBU UŻYTKOWANIA BUDYNKU USŁUGOWEGO (UPRZEDNIO TVP SZCZECIN) NA BUDYNEK MIESZKALNO - USŁUGOWY (USŁUGA HANDLU O POW. SPRZEDAŻY PONIŻEJ 500,0 m2), W TYM ROZBUDOWY O WIELOPOZIOMOWY PARKING DLA SAMOCHODÓW OSOBOWYCH WRAZ Z ZAGOSPODAROWANIEM TERENU I NIEZBĘDNĄ INFRASTRUKTURĄ TECHNICZNĄ		
Zgodnie z art. 2 Ustawy z dnia 24 czerwca 1994 r. o własności lokali (Dz. U. nr 85, poz. 388, z późn. zm.) LOKAL MIESZKALNY SPEŁNIA WARUNKI SAMODZIELNOŚCI LOKALI						
POW. UŻYTKOWA:		DANE OGÓLNE:				
Nr pom.	Nazwa pom.	pow.[m2]	- położenie lokalu	5 piętro		
5.09.1	Salon + kuchnia	30.60	- powierzchnia użytkowa	67.00 m2		
5.09.2	Przedpokój	7.26	- loggia	12.82 m2		
5.09.3	Pokój	11.34	- rok budowy	2023		
5.09.4	Pokój	9.32	- wysokości lokalu	2.45 m		
5.09.5	Łazienka	4.23		2.52 m		
5.09.6	Garderoba	4.25		2.72 m		
RAZEM		67.00				
Balkon		12.82				
			SPORZĄDZIŁ: MGR INŻ. MARCIN SZEREMETA			
			SPRAWDZIŁ: MGR INŻ. MICHAŁ NAMIOTKO UPR. ZAW. 21522			
			TEMAT RYSUNKU: RZUT LOKALU MIESZKALNEGO	SKALA: 1 : 100	DATA: MARZEC 2024	
					ARKUSZ A4	