



INWENTARYZACJA POWYKONAWCZA
LOKALU MIESZKALNEGO W BUDYNKU PRZY
UL. M. NIEDZIAŁKOWSKIEGO 24 , SZCZECIN

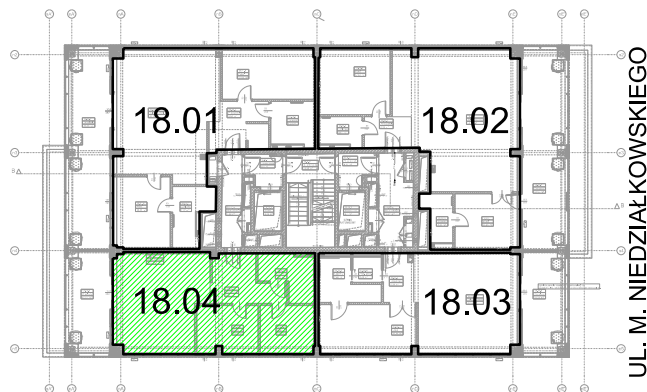

POŁOŻENIE LOKALU W BUDYNKU

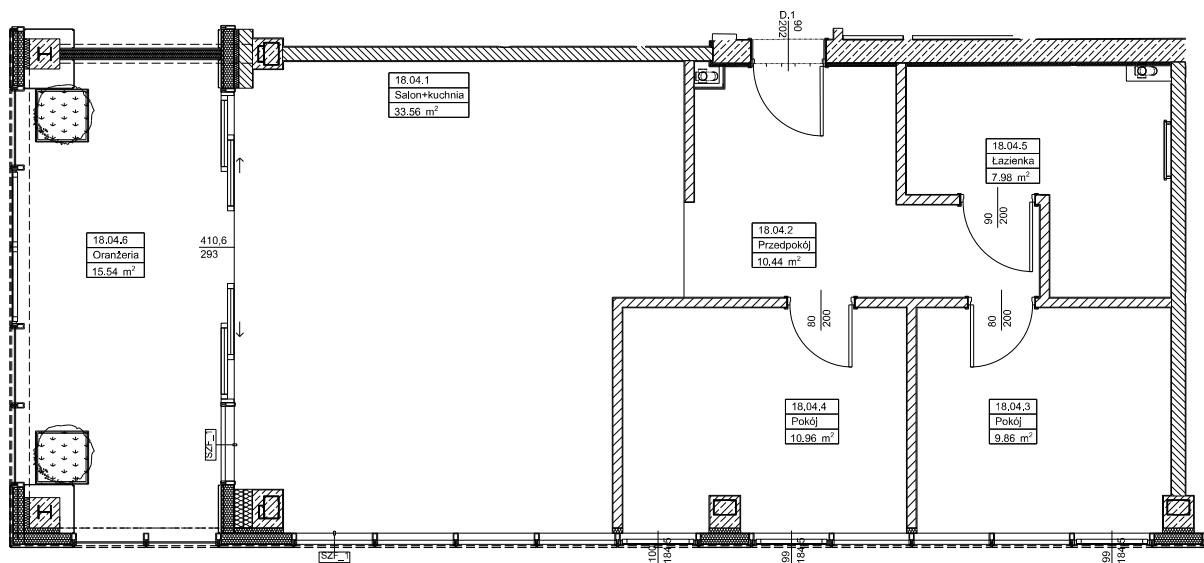

RZUT LOKALU - SKALA 1:100

<p>FOTOKART Spółka z o.o. ul. Cyryla i Metodego 9a; 71-541 SZCZECIN ul. Kuźnicka 1, Zakłady Chemiczne Police, 72-100 Police Nowe Czarnowo 76D, Elektrownia Dolna Odra, ul. Fińska 1A/7; 72-602 ŚWINOUJŚCIE ul. Kossutha 11; 40-844 KATOWICE tel. (091)455-30-72; fax. (091)43-43-676 fotokart@fotokart.pl; www.fotokart.pl</p>			Powierzchnie pomierzono wg. normy PN-ISO 9836:1997.						
			<p>INWESTOR: IDEA - INWEST SP. Z O.O. UL. TKACKA 14/U1, 70-556 SZCZECIN</p> <p>FAZA: DOKUMENTACJA POWYKONAWCZA DOKUMENTACJA DO CELÓW USTANOWIENIA ODRĘBNOŚCI LOKALU</p>						
ADRES GM. SZCZECIN, UL. M. NIEDZIAŁKOWSKIEGO 24, DZ. NR 122/2, 122/5, OBRĘB 1024		OZNACZENIE NA PROJEKCIE 18.04	NUMER LOKALU: 104	INWESTYCJA: PROJEKT PRZEBUDOWY, ROZBUDOWY, NADBUDOWY I ZMIANY SPOSOBU UŻYTKOWANIA BUDYNKU USŁUGOWEGO (UPRZEDNIO TVP SZCZECIN) NA BUDYNEK MIESZKALNO - USŁUGOWY (USŁUGA HANDLU O POW. SPRZEDAŻY PONIŻEJ 500,0 m2), W TYM ROZBUDOWY O WIELOPOZIOMOWY PARKING DLA SAMOCHODÓW OSOBOWYCH WRAZ Z ZAGOSPODAROWANIEM TERENU I NIEZBĘDNĄ INFRASTRUKTURĄ TECHNICZNĄ					
Zgodnie z art. 2 Ustawy z dnia 24 czerwca 1994 r. o własności lokali (Dz. U. nr 85, poz. 388, z późn. zm.) LOKAL MIESZKALNY SPEŁNIA WARUNKI SAMODZIELNOŚCI LOKALI									
POW. UŻYTKOWA:		DANE OGÓLNE:							
Nr pom.	Nazwa pom.	pow.[m2]	- położenie lokalu	18 piętro	SPORZĄDZIŁ: MGR INŻ. MARCIN SZEREMETA				
18.04.1	Salon + kuchnia	33.56	- powierzchnia użytkowa	72.82 m2					
18.04.2	Przedpokój	10.44	- Oranżeria	15.54 m2	SPRAWDZIŁ: MGR INŻ. MICHAŁ NAMIOTKO UPR. ZAW. 21522				
18.04.5	Łazienka	7.98		3.00 m					
RAZEM		72.82		3.40 m					
Oranżeria		15.54							